Châssis coulissant
double vantail 2 rails

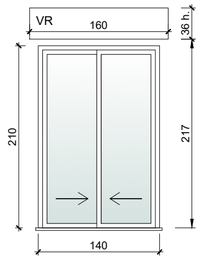

M0-01

Chambre 5

Fenêtre
simple vantail OF

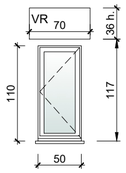

M0-02

Chambre 5

~~Porte inox~~
Local technique
alu + panneau plein

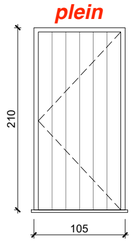

M0-03

Local technique

Fenêtre
simple vantail OF

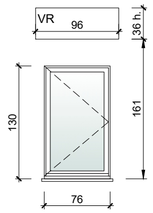

M1-10

Chambre 1

Châssis coulissant
double vantail 2 rails

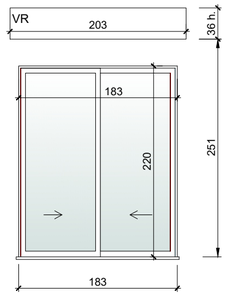

M1-11

Chambre 1

Porte fenêtre
simple vantail OF

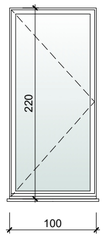

M1-12

Dégagement 3

Fenêtre
simple vantail OF

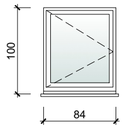

M1-13

Bains 2

Fenêtre
double vantail OF

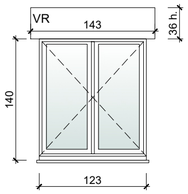

M1-14

Chambre 2

Porte fenêtre
double vantail OF
Rotonde pas de VR

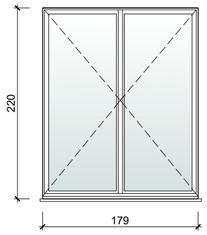

M1-15

Chambre 2

Châssis fixe
~~courbe~~
Rotonde pas de VR

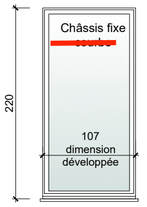

M1-16

Chambre 2

Châssis coulissant
quatre vantaux 2 rails

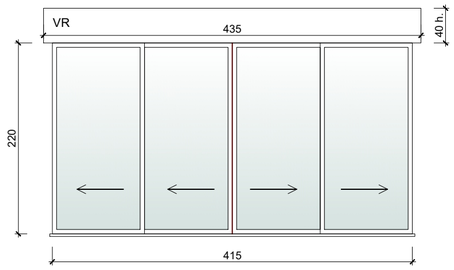

M1-17

Chambre 3

Fenêtre
simple vantail OF

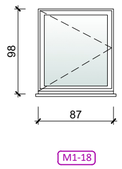

M1-18

Bains 3

Porte fenêtre
double vantail OF

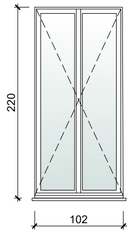

M1-19

Bains 3

Porte fenêtre
simple vantail
oscillo battant

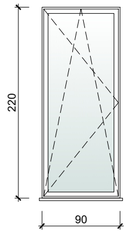

M2-30

Entrée

Porte d'entrée
existante récupérée

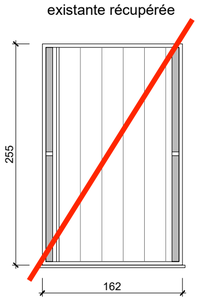

M2-31

Entrée

Châssis fixe

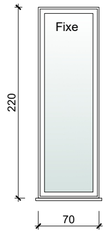

M2-32

Entrée

Châssis fixe

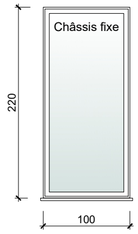

M2-33

Breakfast

Porte fenêtre
simple vantail OF

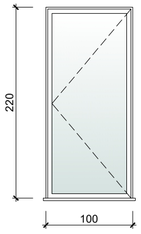

M2-35

Cuisine

Châssis coulissant 2 vantaux 2 rails
+ un côté en partie fixe
Pas de VR

M2-36

Cuisine

Châssis fixe
Pas de VR

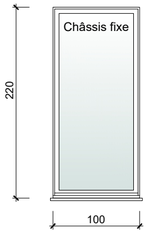

M2-37

Breakfast

Châssis fixe

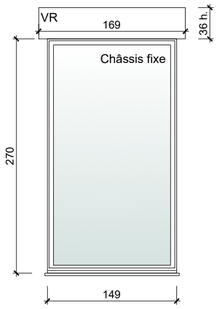

M2-38

Salle à manger

Châssis fixe
~~courbe~~
Rotonde pas de VR

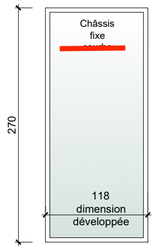

M2-39

Salle à manger

Châssis fixe
~~courbe~~
Rotonde pas de VR

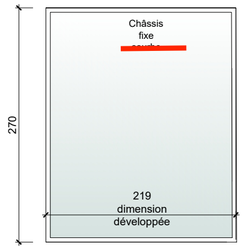

M2-40

Salle à manger

Châssis fixe ~~courbe~~
& châssis OF
Rotonde pas de VR

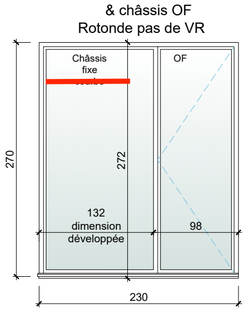

M2-41

Salle à manger

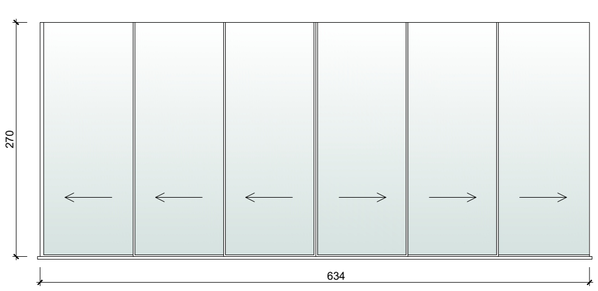

Châssis coulissant
cadre fin type keller 3 rails

M2-42

Séjour

Châssis fixe

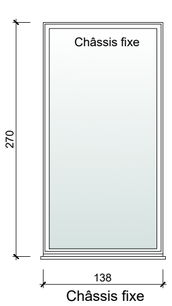

M2-43

Séjour

Porte fenêtre simple vantail
oscillo battant. Partie fixe en allège

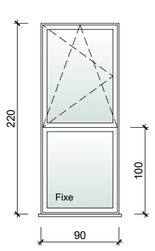

SAS ascenseur

Ouvrant gauche

Bains 4

Ouvrant droite

Châssis fixe ~~courbe~~
Rotonde pas de VR

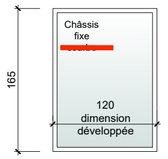

M3-52

Chambre 4

Châssis fixe ~~courbe~~
Rotonde pas de VR

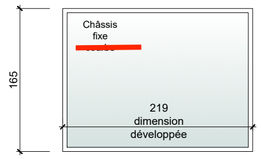

M3-53

Chambre 4

Châssis fixe ~~courbe~~
& châssis OF
Rotonde pas de VR

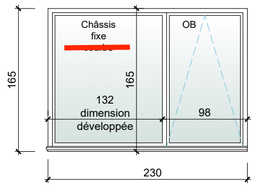

M3-54

Chambre 4

Châssis coulissant
double vantail 2 rails

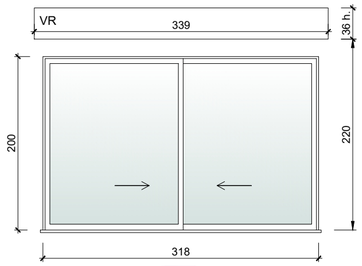

M3-55

Dressing 2 / Chambre 4

Fenêtre
simple vantail OF

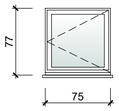

M3-56

Dressing 3

Châssis coulissant
trois vantaux 3 rails

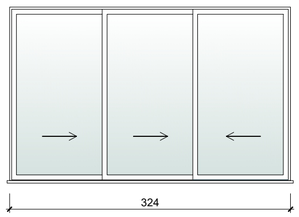

M3-57

Dressing 1

Châssis coulissant
trois vantaux 3 rails

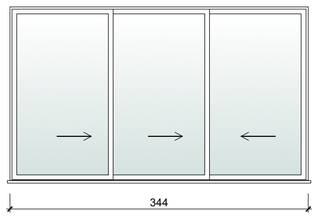

M3-58

Dressing 1

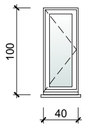

Fenêtre
simple vantail OF
Escalier

M3-59 Ouvrant droite

M3-60 Ouvrant gauche

Fenêtre de toit plat Velux
~~Ouvrant électrique~~
Store électrique

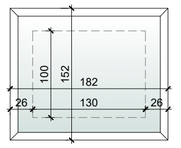

M3-61

fixe / structure mur rideau

PHASE	INDICE	DATE	MODIFIE PAR	REMARQUES
DCE	0	Août 2026		

Architecte :
ASCIONE ARCHITECTURE
ARCHITECTE D.P.L.G.
124 rue du Maréchal Foch
06250 Mougins

Maitre d'Ouvrage :
VILLA SURRAM
Monsieur François CHAUVIN
21 Avenue de la pointe Saint-Marc
06590 Théoule Sur Mer

PHASE : DCE

TITRE : NOMMENCLATURE MENUISERIES EXT.

REF : NAS 2408

DATE : Août 2026

ECHELLE : 1/50 @ A2

PLAN N° : 800

REV. : Ind. 0

EN AUCUN CAS CE PLAN EST UN PLAN D'EXECUTION. LA NATURE EXACTE DES MURS,CLOISONS, POTEAUX EXISTANT EST A DETERMINER PAR SONDAGE SPECIFIQUE. LES ALTIMETRIES ET COTES SONT DONNEES A TITRE INDICATIF ET DEVRONT ETRE VERIFIEES SUR SITE PREALABLEMENT A TOUTE INTERVENTION